


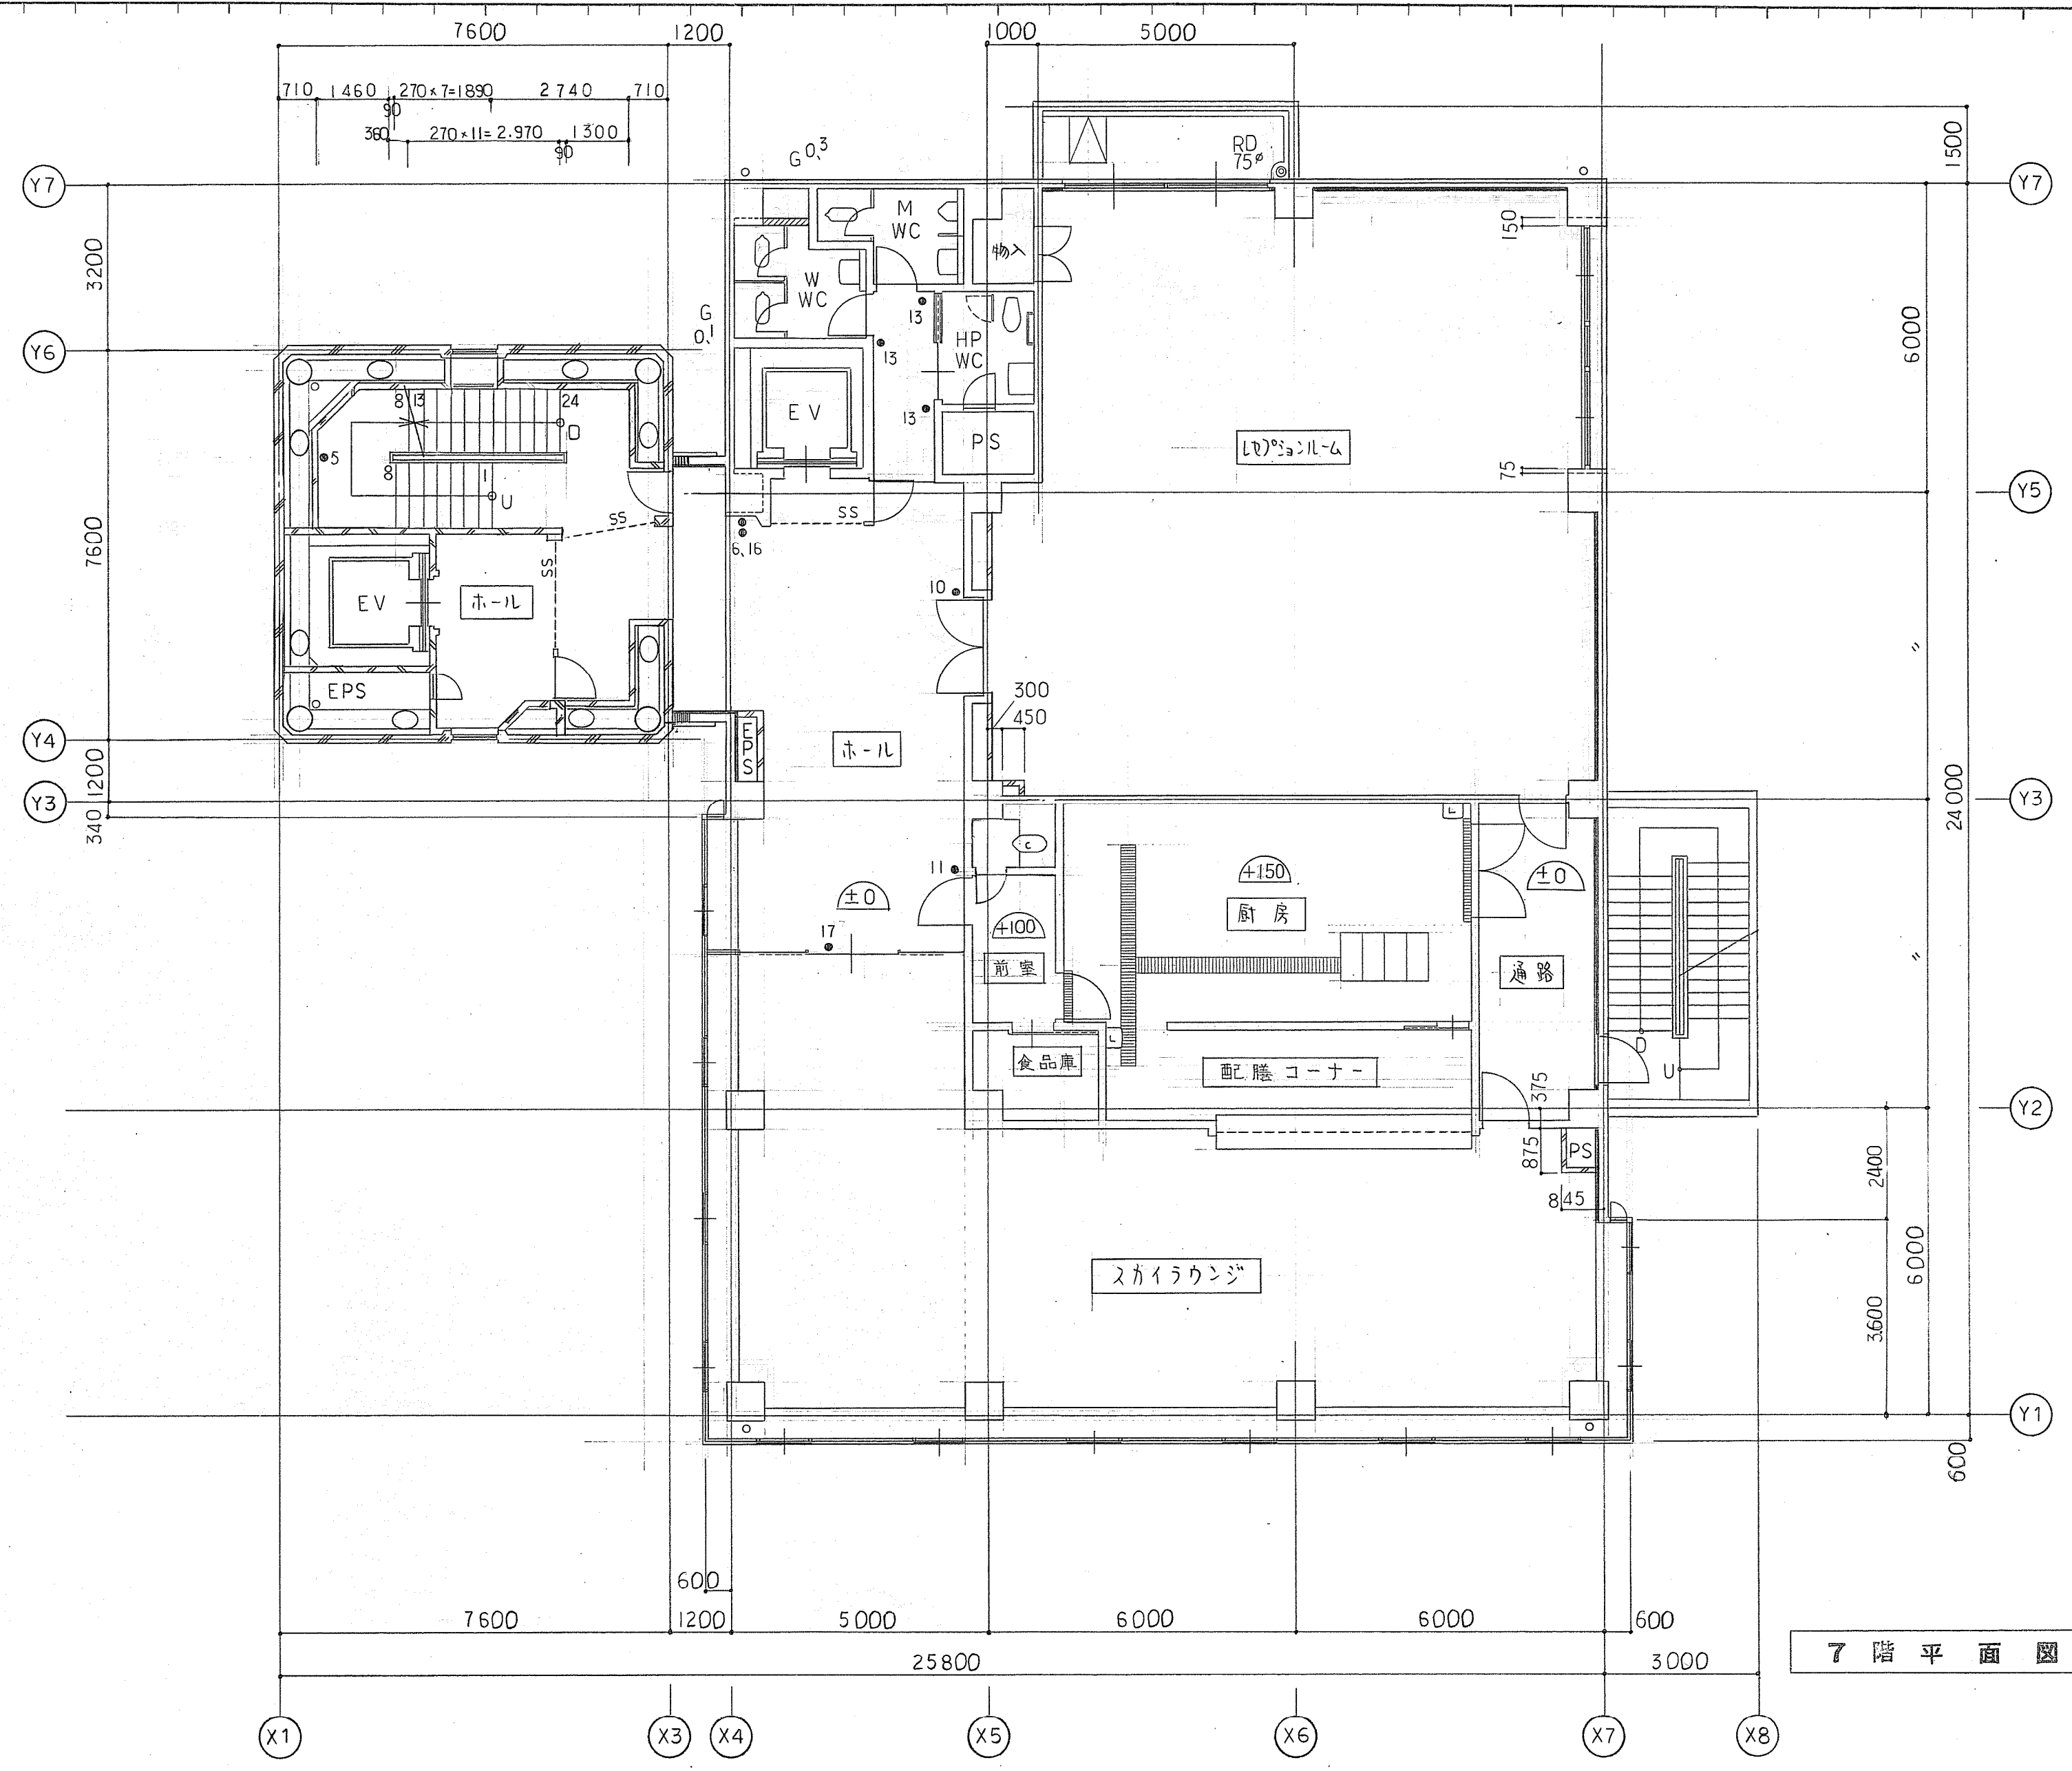

7 階 平 面 図

竣工図

日丹羽英二建築事務所 E. Niwa Architects & Engineers Nagoya Tokyo Japan	整理番号 89-3A01 年月日 2.3.10	社長 設計  		縮尺 1/100	(仮称) あさひギャラリー新築工事 7 階 平 面 図	No. A18
---	----------------------------------	---	--	-------------	--------------------------------	------------